



# COMUNE DI CASCIA

Provincia di Perugia

P.zza Aldo Moro n. 1 – Tel. 0743/751311 – Fax. 0743/751344

PEC: [comune.cascia@postacert.umbria.it](mailto:comune.cascia@postacert.umbria.it)

AREA TERRITORIO E URBANISTICA  
- SPORTELLINO UNICO PER L'EDILIZIA -

Prot. 9571  
Del 04/08/2017

EVENTI SISMICI DEL 24 AGOSTO 2016, 26 E 30 OTTOBRE 2016 E GIORNI SEGUENTI  
- DECRETO PER L'OCCUPAZIONE TEMPORANEA D'URGENZA DI SUPERFICIE  
UTILIZZABILE COME AREA CANTIERE PER L'INSTALLAZIONE DI STRUTTURE  
ALLOGGIATIVE DI EMERGENZA (S.A.E) IN LOC. SAN GIORGIO.

ACCERTAMENTO DELLO STATO DI CONSISTENZA E PROCESSO VERBALE DI IMMISSIONE NEL  
POSSESSO CON OCCUPAZIONE D'URGENZA DI BENI IMMOBILI.

In esecuzione del decreto di occupazione d'urgenza n.25 in data 1 agosto 2017 emesso da  
Mario De Carolis in qualità di Sindaco di Cascia.

Rilevato che tali immobili, siti nel Comune censuario e amministrativo di Cascia in loc. San  
Giorgio essere identificati nel Nuovo catasto terreni come segue:

Foglio	Particella	proprietà	Superficie interessata mq	qualità	Destinazione d'uso Urbanistica
17	826/P	PARROCHIA DI S.GIORGIO MARTIRE CON SEDE IN CASCIA	1225	Seminativo	Aree Agricole

E, per quanto conosciuto e accertato allo stato degli atti, risultano tuttora della stessa  
proprietà  
(ovvero)

€ E, per quanto conosciuto e accertato allo stato degli atti, risultano ora di proprietà dei:  
signor ..... nato a  
..... il ..... signor  
..... nato a  
..... il ..... signor  
..... nato a  
..... il .....

e sono da occuparsi totalmente per l'esecuzione dei lavori citati in precedenza, per una  
superficie totale da requisire ed occupare in regime di somma urgenza di **mq.1225** fatta salva  
ogni eventuale più esatta quantificazione.

Il giorno 04/08/17, alle ore 09:30 e seguenti, i sottoscritti:

- Geom. Vincenzo Pennino nato a Napoli (NA) il 25 settembre 1963 in qualità di tecnico  
temporaneo del Comune di Cascia;

- geom. Chiara Girolmetti nata a Assisi (PG) il 28 settembre 1983 in qualità di tecnico temporaneo del Comune di Cascia;

- Esperto Protezione Civile Alessandra Ronconi nata a Foligno (PG) il 21 gennaio 1983, in qualità di tecnico temporaneo del Comune di Cascia;

in esecuzione del decreto di occupazione d'urgenza n. **25 del 1 agosto 2017** da Mario de Carolis nella qualità di Sindaco del Comune di Cascia ritualmente notificato alle parti ai sensi delle vigenti disposizioni in materia e in conformità all'avviso notificato alla proprietà in data 3 agosto 2017 e pubblicato in data 1 agosto 2017 all'Albo Pretorio comunale, contenente l'indicazione della data, dell'ora e del luogo in cui si sarebbero svolte le operazioni di occupazione e di accertamento della consistenza dell'immobile di che trattasi, si sono recati nella località sopra individuata ed in quel posto, in assenza / ~~presenza~~ dei proprietari, ~~così~~ identificati:

signor ..... nato a ..... il .....

signor ..... nato a ..... il .....

(ovvero)

ed in presenza dei delegati e rappresentanti dei proprietari, così identificati:

signor ..... nato a ..... il .....

signor ..... nato a ..... il .....

nonché del signor ..... nato a ..... il ..... che interviene nella qualità di .....

hanno proceduto all'accertamento della consistenza ed alla presa di possesso con immissione, degli immobili come di seguito individuati.

Sulla scorta delle planimetrie di progetto, qui allegate in copia, e delle mappe catastali, dalle misurazioni e dai rilevamenti effettuati, la consistenza di progetto totale dei terreni oggetto di occupazione risulta pari a **mq.1225**.

DESCRIZIONE DEL TERRENO

Trattasi di: TERRENO PIANEGGIANTE A RATO

COLTURA IN ATTO

Circa mq 1225 sono costituiti da:

VEGETAZIONE PRESENTE

Sull'appezzamento di terreno oggetto di occupazione non esiste vegetazione arborea o arbustiva.

(ovvero)

€ In posizione \_\_\_\_\_ del terreno da occupare sono presenti n. .... piante di ..... con altezza di circa m .....

OPERE E MANUFATTI STABILI

Sull'appezzamento di terreno oggetto di occupazione non esistono opere o manufatti stabili.

(ovvero)

Sull'appezzamento di terreno oggetto di occupazione sono presenti i seguenti manufatti: -

.....  
.....

ALTRE NOTIZIE

L'area è parte di un terreno non coltivato.

(ovvero)

L'area è parte di un terreno coltivato da ..... anni da parte di affittuario coltivatore diretto / di affittuario non coltivatore diretto / del proprietario / di altri comproprietari.

INDIVIDUAZIONE DEI CONFINI

- come da planimetria allegata

Il signor ..... in qualità di  
..... dichiara / chiede / avanza riserve come segue:  
.....

Di quanto sopra si è redatto in contraddittorio il presente stato di consistenza e dopo la lettura e la conferma, viene sottoscritto

senza riserve da parte degli intervenuti e a conclusione delle operazioni sopraddette gli immobili vengono presi in possesso dal Comune di Cascia e con la redazione del presente verbale, in consegna al responsabile del procedimento incaricato Arch. Antonio Cucci.

(ovvero)

con le riserve sopra verbalizzate da parte degli intervenuti e a conclusione delle operazioni sopraddette gli immobili vengono presi in possesso dal Comune di Cascia e con la redazione del presente verbale, in consegna al responsabile del procedimento incaricato Arch. Antonio Cucci.

Letto, confermato e sottoscritto, unitamente alla planimetria dell'area in scala 1: 2000.

Cascia li, 04/08/2017

Geom. Vincenzo Pennino

*Vincenzo Pennino*

Geom. Chiara Girolmetti

*Chiara Girolmetti*

Esperto PC Alessandra Ronconi

*Alessandra Ronconi*


Il proprietario/delegato

.....

L'affittuale

.....



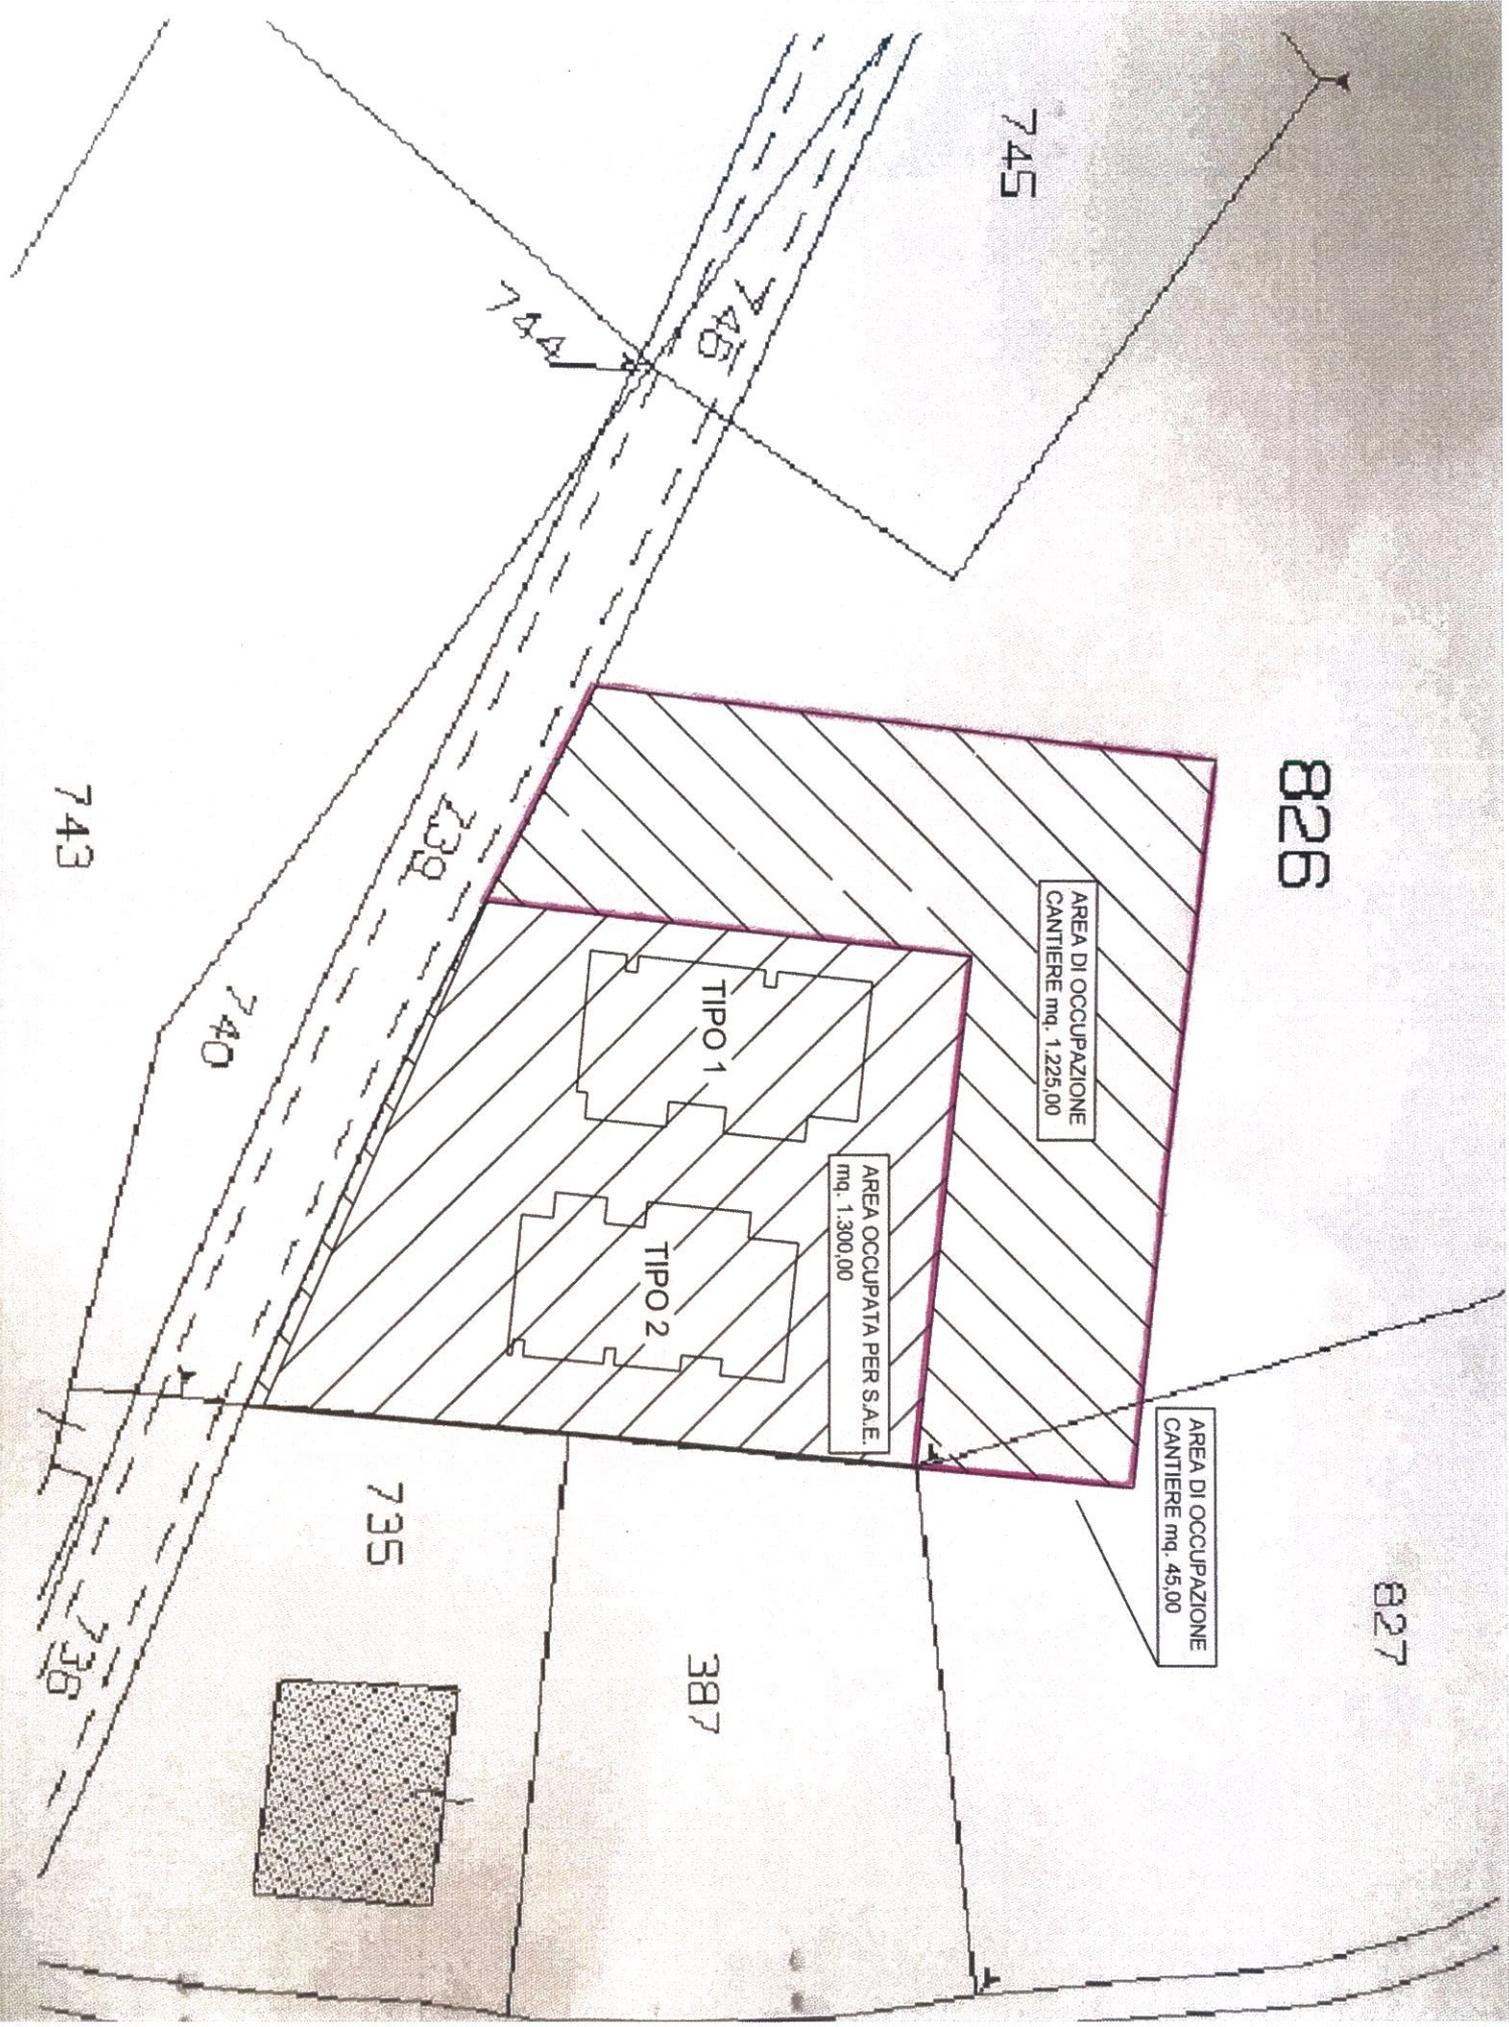

745

826

AREA DI OCCUPAZIONE  
CANTIERE mq. 1.225,00

TIPO 1

AREA OCCUPATA PER S.A.E.  
mq. 1.300,00

TIPO 2

AREA DI OCCUPAZIONE  
CANTIERE mq. 45,00

827

735

387

743

740

739

744

746

747

736

