

COMUNE DI CERRETO DI SPOLETO

PROVINCIA DI PERUGIA

SERVIZI SOCIALI

COMMISSIONE COMUNALE SERVIZI PRIMA INFANZIA 29/05/2018 ORE 10,00
INIZIO DELLA SEDUTA ORE _10,20

OGGETTO: RINNOVO AUTORIZZAZIONE AL FUNZIONAMENTO DEL SERVIZIO SOCIO EDUCATIVO PER LA PRIMA INFANZIA DENOMINATO "MANINE E PIEDINI" – SPAZIO GIOCO- ISTITUTO OBLATE SACRA FAMIGLIA.

Con nota pec prot. 2963 del 25/05/2018 del sono stati convocati:

Ente	Presente	assente
Il Responsabile dell'Ufficio Tecnico Comunale LL.PP. – Forti Pietro	si	
L'Educatore dell'Ufficio della Cittadinanza		si
Il Rappresentante dell'Azienda USL- Dr. Marco Facincani e Sergio Caporicci	si	
Comune di Cerreto di Spoleto Resp. servizi Sociali –Tittarelli Giuseppina	si	

Documenti allegati all'istanza:

- 1) Titoli abitativi (permesso di costruire, DIA,.....)
- 2) Certificato di agibilità
- 3) Relazione illustrativa e planimetria dei locali e degli spazi esterni firmata da un tecnico abilitato, in scala non inferiore a 1/100, nella quale sono specificati (evidenziati in verde come da allegata planimetria):
 - a) Superficie, altezza e destinazione d'uso dei singoli locali da utilizzare per il servizio;
 - b) Piano di evacuazione dell'edificio con individuazione delle vie di fuga e di sicurezza;
 - c) Organizzazione e attrezzatura degli spazi esterni,
- 4) Nomina del servizio di prevenzione e protezione e del relativo responsabile in possesso dei necessari requisiti;
- 5) Documento di valutazione rischi (DVR) relativo all'attività;
- 6) Nomina della squadra di emergenza e di pronto soccorso corredata dall'attestazione di frequenza al corso di formazione dei componenti;
- 7) Progetto educativo del servizio;
- 8) Regolamento del servizio;
- 9) Curriculum e nominativi del personale educativo e di quello addetto ai servizi di pulizia e cucina

2) PARERE FAVOREVOLE RESO IN QUESTA SEDE IN ORDINE A QUANTO DI PROPRIA COMPETENZA

La Commissione Comunale Servizi Prima Infanzia:

APPROVA

Il rinnovo dell'autorizzazione al funzionamento del servizio socio educativo per la prima infanzia denominato "manine e piedini" – spazio gioco- Istituto Oblate Sacra Famiglia, per numero OTTO bambini.

ESPRIME PARERE FAVOREVOLE

Al rilascio dell'autorizzazione al funzionamento del predetto SPAZIO GIOCO (mesi 12-36 mesi) a decorrere dal 29/04/2018, con le seguenti prescrizioni:


- 1. la porta di comunicazione tra il locale preparazione merende/cucina e l'ingresso, dovrà essere dotata di sistema di chiusura automatica e si dovrà impedire l'accesso dei bambini nel suddetto locale;**
- 2. venga istallato un lavandino lavamani (a comando non manuale) dotato di erogatore di sapone e tovaglioli di carta a perdere nel locale preparazione merende/cucina;**
- 3. vengano installate idonee zanzariere nell'aula destinata anche alla consumazioni dei pasti o delle merende;**
- 4. venga installato un idoneo raccordo per favorire l'abbattimento delle barriere architettoniche nella porta di ingresso della struttura.**

Del che si è redatto il presente verbale che, previa lettura e conferma, è sottoscritto come segue:


Forti Pietro – Resp. Uff. tecnico



Facincani Marco – Rappr. USL

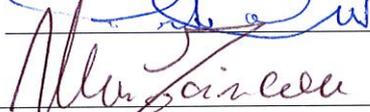



Caporicci Sergio – Rappr. USL

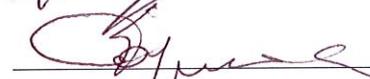

=====Educatore dell'Ufficio della Cittadinanza _____ assente _____

Tittarelli Giuseppina – Resp. Servizi Sociali

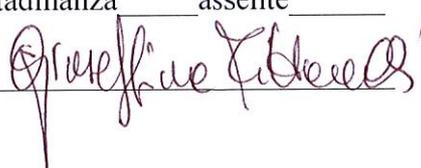

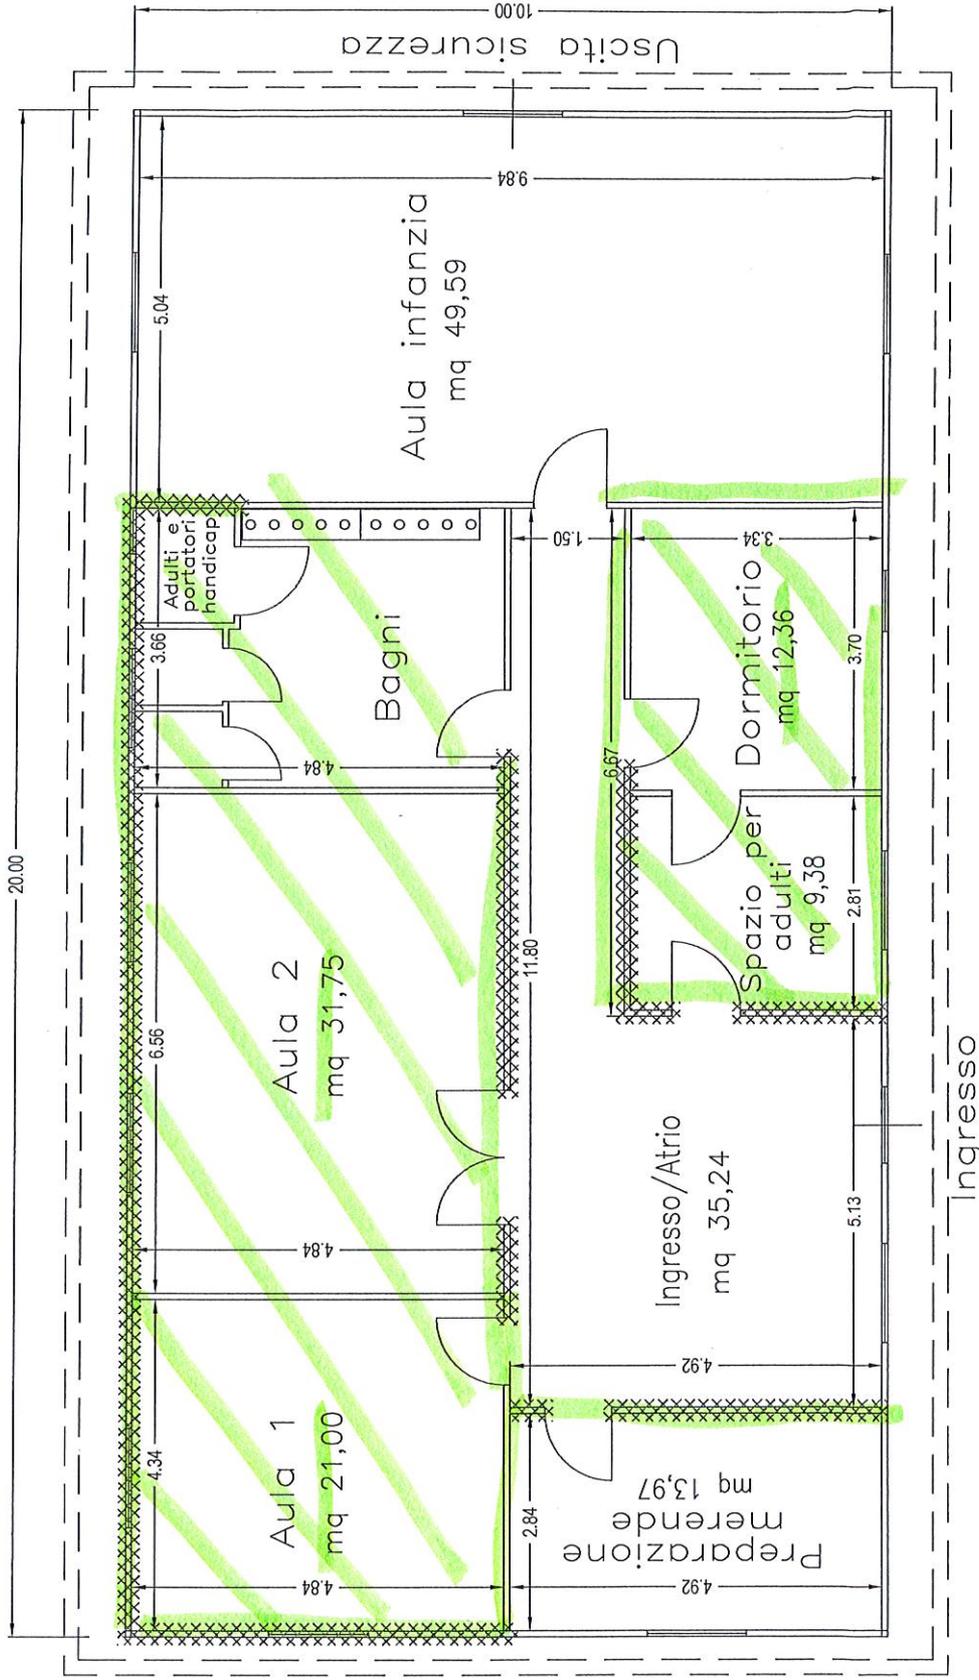

Handwritten signatures and initials in blue and red ink.

**COMUNE DI CERRETO DI SPOLETO
PIANTA IN SCALA 1: 100**

Prefabbricato presso Campus Protezione Civile a Forcaturo
Sede provvisoria "Scuola dell'Infanzia" Oblate Sacra Famiglia

**SPAZIO DESTINATO ALLA
ATTIVITA' "SPAZIO GIOCHI"**