


PLANIMETRIA ILLUMINAZIONE




SOSTITUZIONE PALI E RIFACIMENTO LINEE ELETTRICHE

LEGENDA			
Immagine	Simbolo	Descrizione	Quantità
		NUOVO APPARECCHIO ILLUMINANTE A TECNOLOGIA LED Potenza 40,0W - 16Led - 4000K Marca SME mod. HADES NEW SMALL	23
		NUOVO APPARECCHIO ILLUMINANTE A TECNOLOGIA LED Potenza 35,0W - 16Led - 4000K Marca SME mod. HADES NEW SMALL	45+14
		NUOVO APPARECCHIO ILLUMINANTE A TECNOLOGIA LED Potenza 30,0W - 16Led - 4000K Marca SME mod. HADES NEW SMALL	23
		NUOVO APPARECCHIO ILLUMINANTE A TECNOLOGIA LED Potenza 25,0W - 16Led - 4000K Marca SME mod. HADES NEW SMALL	14
		ISTALLAZIONE KIT RETROFIT LED SU LANTERNE STORICHE ESISTENTI A PARETE O SU PALO Potenza 50,0W - 24Led - 700mA - 3000K LUCE CALDA Marca SCHREDER (o equivalente)	3
		ISTALLAZIONE KIT RETROFIT LED SU LANTERNE STORICHE SU PALO Potenza 30,0W - 24Led - 500mA - 3000K LUCE CALDA Marca SCHREDER (o equivalente)	9
		CORPI ILLUMINANTI ESISTENTI NON OGGETTO DI MODIFICA	
		QUADRO ELETTRICO DI ZONA	
		PUNTO DI PREDISPOSIZIONE IMPIANTO TVCC prevedere cavo FG16OR16 3x1,5 in monofila da 10m	5

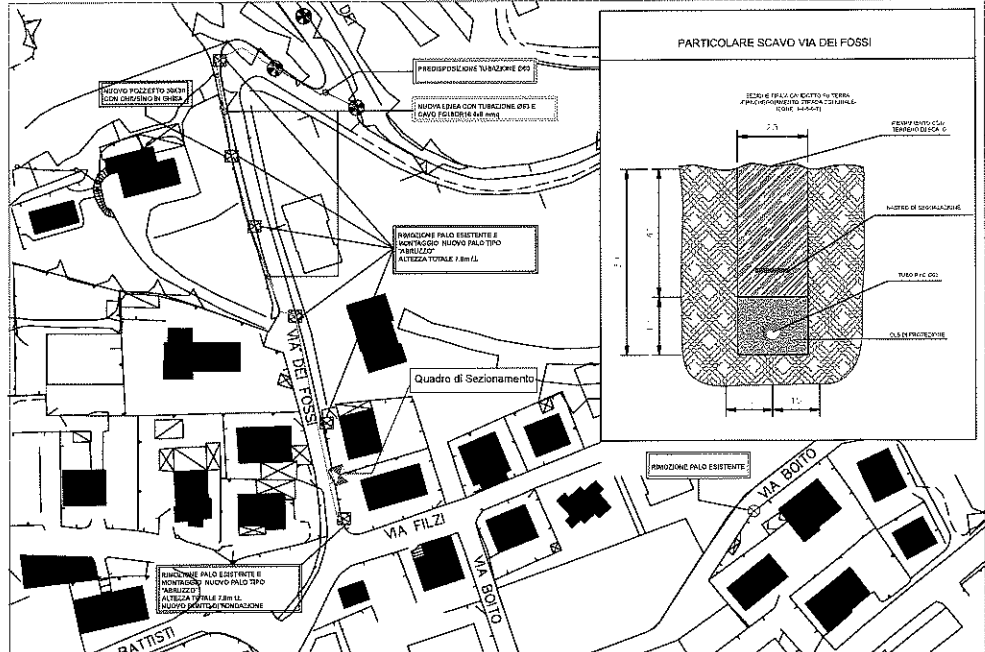

PLANIMETRIA ILLUMINAZIONE

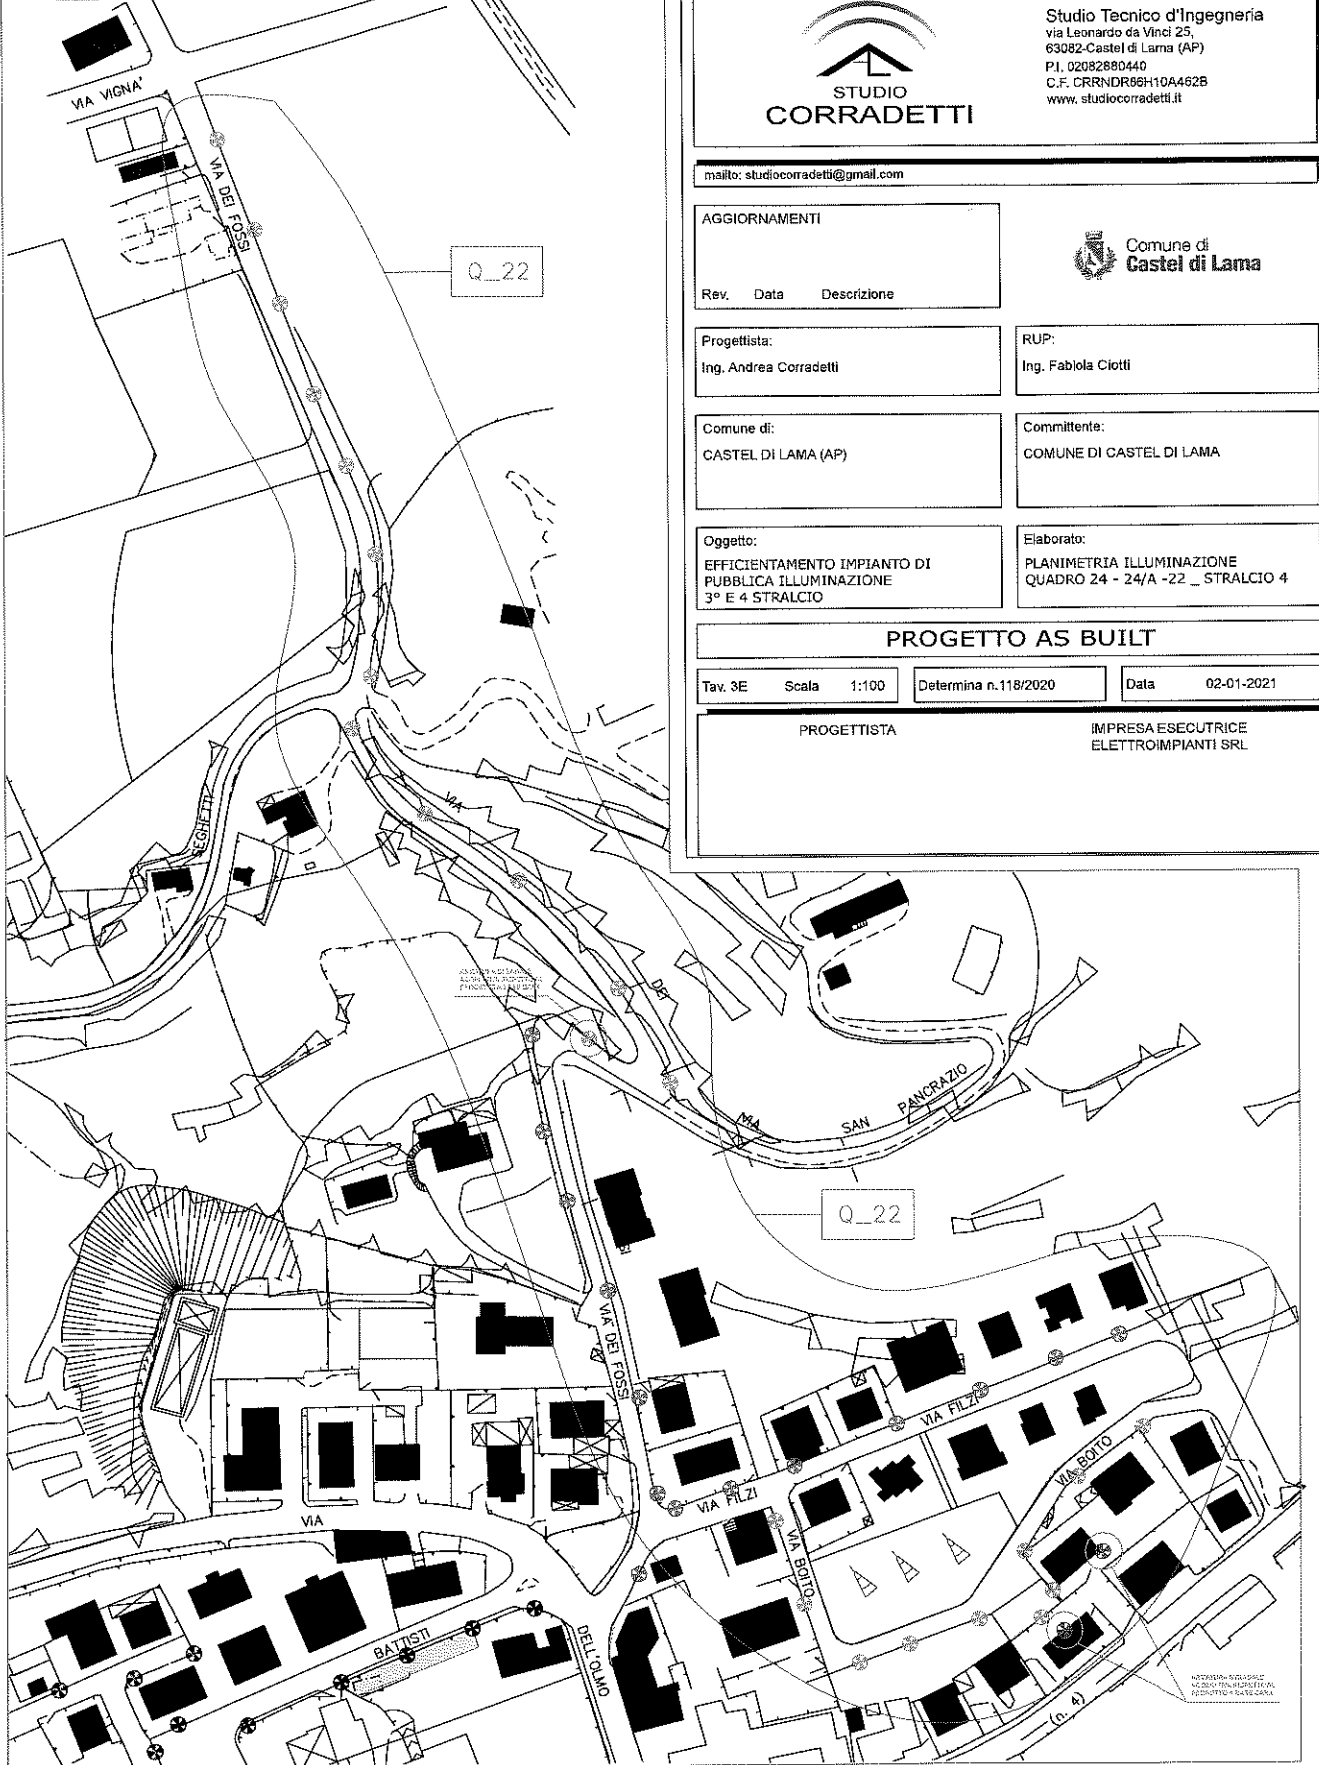

Studio Tecnico d'Ingegneria
via Leonardo da Vinci 25
63082-Castel di Lama (AP)
P.I. 02082890440
C.F. CRRNDR58H10A462B
www.studiocorradetti.it

mailto:studiocorradetti@gmail.com

AGGIORNAMENTI

Rev. Data Descrizione

Progettista:
Ing. Andrea Corradetti



RUP:
Ing. Fabiola Ciotti

Comune di:
CASTEL DI LAMA (AP)

Committente:
COMUNE DI CASTEL DI LAMA

Oggetto:
EFFICIENTAMENTO IMPIANTO DI
PUBBLICA ILLUMINAZIONE
3° E 4° STRALCIO

Elaborato:
PLANIMETRIA ILLUMINAZIONE
QUADRO 24 - 24/A - 22 - STRALCIO 4

PROGETTO AS BUILT

Tav. 3E Scala 1:100 Determina n.118/2020 Data 02-01-2021

PROGETTISTA

IMPRESA ESECUTRICE
ELETTOIMPIANTI SRL

Ing. Andrea Corradetti
N. 2024 del Registro Prof.le
Ingegnere
Aut. Min. 10/01/2019

