

Ing. Trivellone Paolo
 Architettura | Ingegneria | Impianti |
 Sede legale
 Largo Luchino Visconti 26, 00139 Roma
 Telefono: 3203327100 |
 e-mail: trivellone.paolo@inwind.it



COMUNE DI ANTRODOCO PALAZZO "BLASETTI" Via del Ponte, 8

Interventi di ricostruzione, riparazione e ripristino delle opere Pubbliche nei territori delle Regioni Abruzzo, Lazio, Marche ed Umbria interessati dagli eventi sismici verificatisi a far data dal 24 Agosto 2016.

IMPORTO FINANZIAMENTO 1.425.655,14 euro

Intervento:

MIGLIORAMENTO SISMICO PALAZZO BLASETTI EX SEDE COMUNALE

SEDE DEL COMUNE DI ANTRODOCO



Divisione INGEGNERIA

Direttore Tecnico

ING. PAOLO TRIVELLONE

Firma:

Indagini
 Rilievi
 Stud. fattibilità
 Progetto Preliminare
 Progetto per autorizzazioni
 Progetto definitivo
 Progetto esecutivo
 Progetto costruttivo
 As built
 Collaudo

PROGETTAZIONE
 Architettónica - Strutturale - Impianti

ING. PAOLO TRIVELLONE

Firma:

COLLABORATORI

soc Ing. STEPA Arch. STABILE Stefania - Geom. SERGIO BIANCHETTI

VARIANTE BAGNI PIANO TERRA

DATE AGGIORNAMENTI

1					
2					
3					
4					
5					
6					

PROGETTO DEFINITIVO


ARCHIVIO N°

DATA

SCALA VARIE

Questo disegno è di proprietà della SOCIETA' ed è protetto a termini di legge.

01BIS

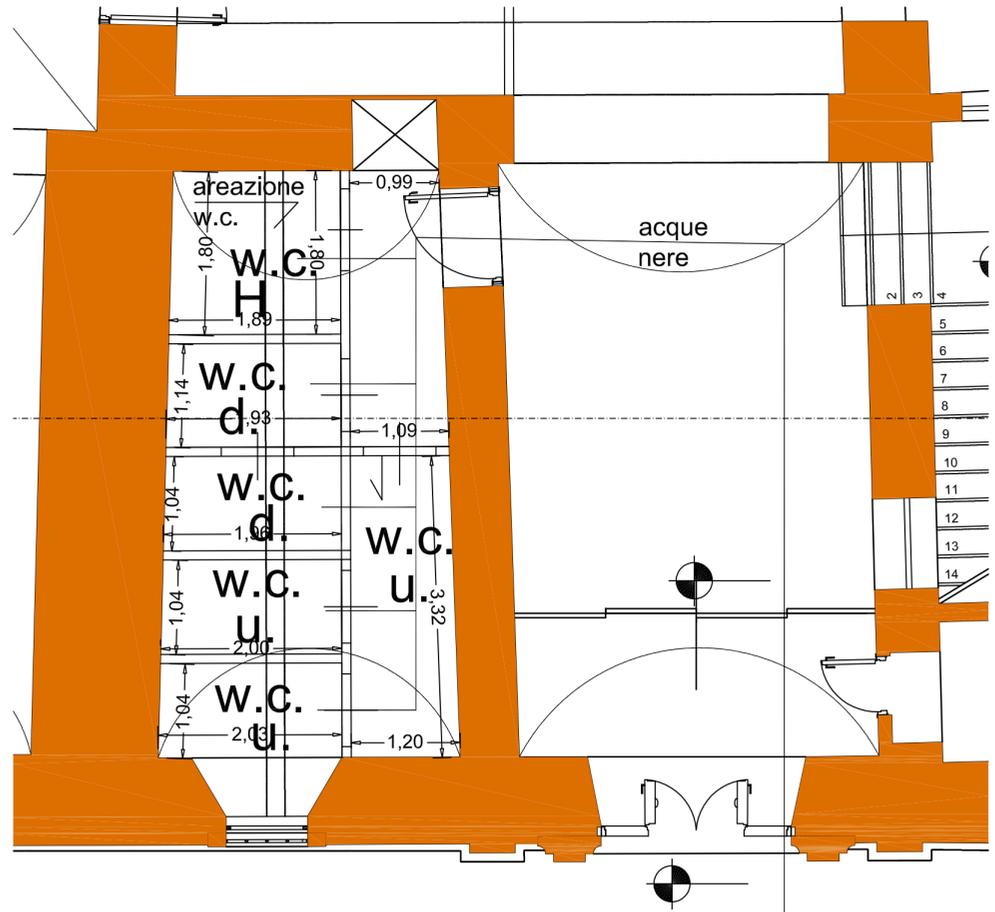

fognone comunale



VIA DEL PONTE

VIA DEL MOLINO

PIAZZA SANTAGOS