PLANIMETRIA ILLUMINAZIONE - QUADRO 09: VIA XXV APRILE
PLANIMETRIA ILLUMINAZIONE - QUADRO 08: VIALE RIMEMBRANZE

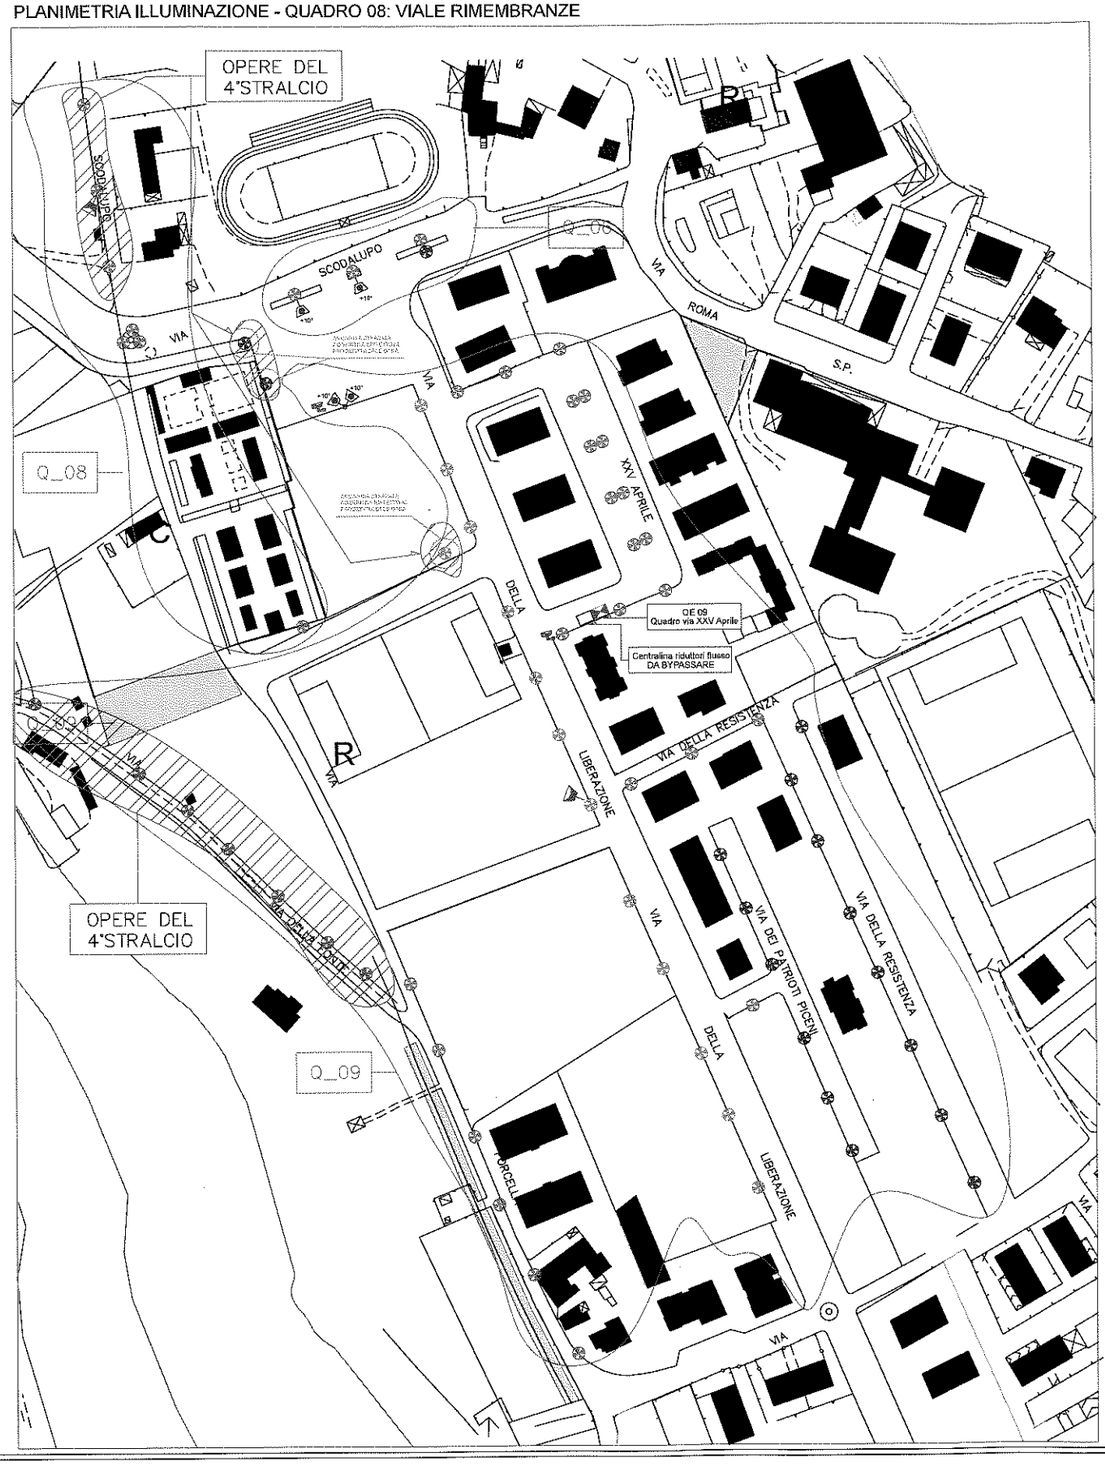

RIMOZIONI E MODIFICHE AI PALI ESISTENTI - QUADRO 9: VIA XXV APRILE
Scala 1:100

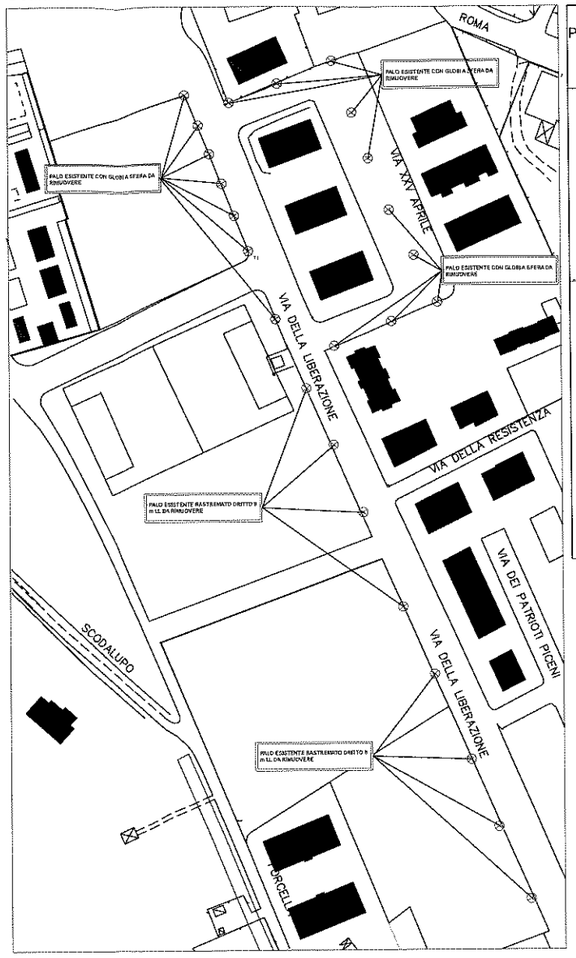

PARTICOLARE COLLEGAMENTI ELETTRICI

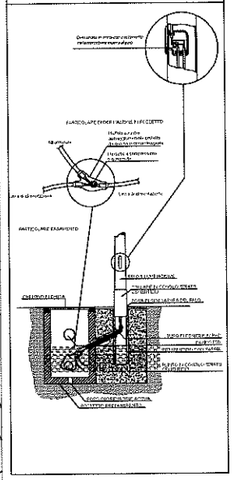

NUOVI PALI - QUADRO 9: VIA XXV APRILE
Scala 1:100

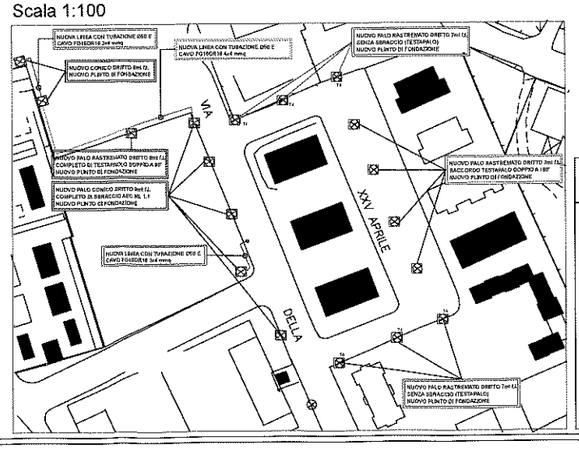

PARTICOLARE SBRACCIO
AEC ML 1.1

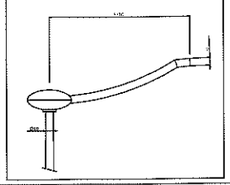

STUDIO CORRADETTI
Studio Tecnico d'Ingegneria
via Leonardo da Vinci 25,
63082-Castel di Lama (AP)
P.I. 02082680440
C.F. CRRNDR86H10A462B
www. studiocorradetti.it
mailto: studiocorradetti@gmail.com

AGGIORNAMENTI

Rev.	Data	Descrizione

Comune di Castel di Lama

Progettista:	RUP:
Ing. Andrea Corradetti	Ing. Fabiola Ciotti
Comune di:	**Committente:**
CASTEL DI LAMA (AP)	COMUNE DI CASTEL DI LAMA
Oggetto:	**Elaborato:**
EFFICIENTAMENTO IMPIANTO DI PUBBLICA ILLUMINAZIONE 3° E 4 STRALCIO	PLANIMETRIA ILLUMINAZIONE QUADRO 08 - 09 _ STRALCIO 3

PROGETTO AS BUILT

Tav. 1E	Scala 1:100	Determina n.118/2020	Data 02-01-2021

PROGETTISTA

IMPRESA ESECUTRICE ELETTROIMPIANTI SRL

LEGENDA

Immagine	Simbolo	Descrizione	Quantità
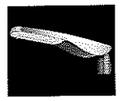		NUOVO APPARECCHIO ILLUMINANTE A TECNOLOGIA LED Potenza 40,0W - 16Led - 4000K Marca SME mod. HADES NEW SMALL	15
		NUOVO APPARECCHIO ILLUMINANTE A TECNOLOGIA LED Potenza 35,0W - 16Led - 4000K Marca SME mod. HADES NEW SMALL	30
		NUOVO APPARECCHIO ILLUMINANTE A TECNOLOGIA LED Potenza 25,0W - 16Led - 4000K Marca SME mod. HADES NEW SMALL	7
		NUOVO APPARECCHIO ILLUMINANTE A TECNOLOGIA LED Potenza 55,0W - 16Led - 4000K Marca SME mod. HADES NEW SMALL	13
		NUOVO APPARECCHIO ILLUMINANTE A TECNOLOGIA LED Potenza 120W - 48Led Marca SME	4
		PROIETTORE LED Potenza 100W - 4000K - ottica asimmetrica	2
		QUADRO ELETTRICO DI ZONA	1
		PUNTO DI PREDISPOSIZIONE IMPIANTO DI TVCC prevederere cavo FG16OR16 3x1,5 in morsettiera da 10m	2

ORDINE DEGLI INGEGNERI
SEZIONE A
Ingegnere
Andrea Corradetti
n. 2024 dell'Albo Prof.le
SETTORE INDUSTRIALE
DELLA PROV. DI ASCOLI PICENO

ELETTROIMPIANTI S.R.L.
Via S. Silvestro

LEGENDA

Immagine	Simbolo	Descrizione	Quantità
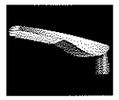		NUOVO APPARECCHIO ILLUMINANTE A TECNOLOGIA LED Potenza 50,0W - 16Led - 4000K Marca SME mod. HADES NEW SMALL	31
		NUOVO APPARECCHIO ILLUMINANTE A TECNOLOGIA LED Potenza 40,0W - 16Led - 4000K Marca SME mod. HADES NEW SMALL	1
		NUOVO APPARECCHIO ILLUMINANTE A TECNOLOGIA LED Potenza 35,0W - 16Led - 4000K Marca SME mod. HADES NEW SMALL	7
		NUOVO APPARECCHIO ILLUMINANTE A TECNOLOGIA LED Potenza 25,0W - 16Led - 4000K Marca SME mod. HADES NEW SMALL	2
		CORPI ILLUMINANTI ESISTENTI NON OGGETTO DI MODIFICA	
		QUADRO ELETTRICO DI ZONA	2
		PUNTO DI PREDISPOSIZIONE IMPIANTO TVCC prevedere cavo FG16OR16 3x1.5 in morsettiera da 10m	1

PLANIMETRIA ILLUMINAZIONE - QUADRO 06: VIALE RIMEMBRANZE

PLANIMETRIA ILLUMINAZIONE - QUADRO 06: VIALE RIMEMBRANZE

STUDIO CORRADETTI

Studio Tecnico d'Ingegneria
via Leonardo da Vinci 25,
63082-Castel di Lama (AP)
P.I. 02082880440
C.F. CRRNDR86H10A462B
www. studiocorradetti.it

mailto: studiocorradetti@gmail.com

AGGIORNAMENTI

Rev. Data Descrizione

Comune di Castel di Lama

Progettista: Ing. Andrea Corradetti	RUP: Ing. Fabiola Ciotti
Comune di: CASTEL DI LAMA (AP)	Committente: COMUNE DI CASTEL DI LAMA
Oggetto: EFFICIENTAMENTO IMPIANTO DI PUBBLICA ILLUMINAZIONE 3° E 4 STRALCIO	Elaborato: PLANIMETRIA ILLUMINAZIONE QUADRO 06 _ STRALCIO 3

PROGETTO AS BUILT

Tav. 2E Scala 1:00	Determina n.118/2020	Data 02-01-2021

PROGETTISTA

IMPRESA ESECUTRICE ELETTROIMPIANTI SRL

ORDINE DEGLI INGEGNERI SEZIONE A
Ingegnere Andrea Corradetti
n. 2397 dell'Albo Prof.le
SETTORE INDUSTRIALE
DELLA PROV. DI ASCOLI PICENO