PROT. N. 5753
10 MAG 2017

Al **Sindaco** del Comune di Montegiorgio

Montegiorgio li 10/05/2017

I sottoscritti:

- ☐ **REMIA Giacomo**, nato a Montegiorgio li 25.08.1965, cod. fisc. RME GCM 65M25 F520W, residente a Falerone, in via. MADONNA DEL POPOLO 33
- ☐ **REMIA Massimo**, nato a Montegiorgio li 26.02.1954, cod. fisc. RME MSM 54A26 F520R, residente a Falerone, in via. MADONNA DEL POPOLO

In qualità di proprietari del terreno censito all'Agenzia del territorio di Ascoli Piceno al fog. n° 38 del Comune di Montegiorgio, con la particella n° 40;

Visto il progetto redatto congiuntamente dagli Uffici Tecnici dei Comuni di Monte Vidon Corradi e di Montegiorgio, relativo ai lavori di "*Sistemazione e ampliamento strada vicinale pubblica* "Capanne" *in Comune di Montegiorgio e tratto di strada Comunale* "Cometo" *in Comune di Monte Vidon Corrado*", che prevede la esecuzione di interventi necessari per la sistemazione e ampliamento di tratti della strada in oggetto per una spesa complessiva di € 5.216,64;

Rilevato che per il Comune di Montegiorgio l'intervento dovrà risultare compatibile con i limiti del contributo di compartecipazione comunale previsto dall'art. 3 del d.lg. 1.09.1918, che prevede l'obblico del Comune di partecipate agli oneri di manutenzione ordinaria e straordinaria delle strade viconali soggette a pubblico transitp, nella misura variabile da 1/5 fino alla metà della spesa;

Quanto sopra premesso, ci dichiariamo disponibili:

1. Alla cessione volontaria e gratuita della della porzione di terreno necessaria all'ampliamento della strada vicinale, così come risultante dalla planimetria "Stato modificato", facente parte del progetto sopra richiamato e allegata alla presente;
2. A compartecipare alla spesa per la quota parte del 50% tramite la esecuzione diretta dello "Scavo a sezione obbligata per ampliamento stradale" di cui alla voce 1) del computo metrico facente parte del progetto sopra citato, per un importo di € 2.390,00;

che garantisce la compatibilità dell'intervento con i limiti del contributo di compartecipazione comunale previsto dall'art. 3 del d.lg. 1.09.1918, cos' come modificata dalla Legge 18 febbraio 2009 n. 9.

Cordiali saluti

Remia Giacomo

Remia Massimo

COMUNE DI MONTEGIORGIO

Allegato alla deliberazione della Giunta ~~Municipale~~ ~~Consiglio Comunale~~ n. 57

del 06-06-2017

IL SEGRETARIO COMUNALE

COMUNE DI MONTEGIORGIO - Fermo

IL SEGRETARIO COMUNALE
Dr. Nando Tozzi

Planimetria catastale in scala 1:1000 delle strade oggetto dell'intervento

Strada vicinale pubblica "Capanne" in Comune di Montegiorgio

Tratto di strada Comunale "Corneto" in Comune di Monte Vidon Corrado

Stato modificato
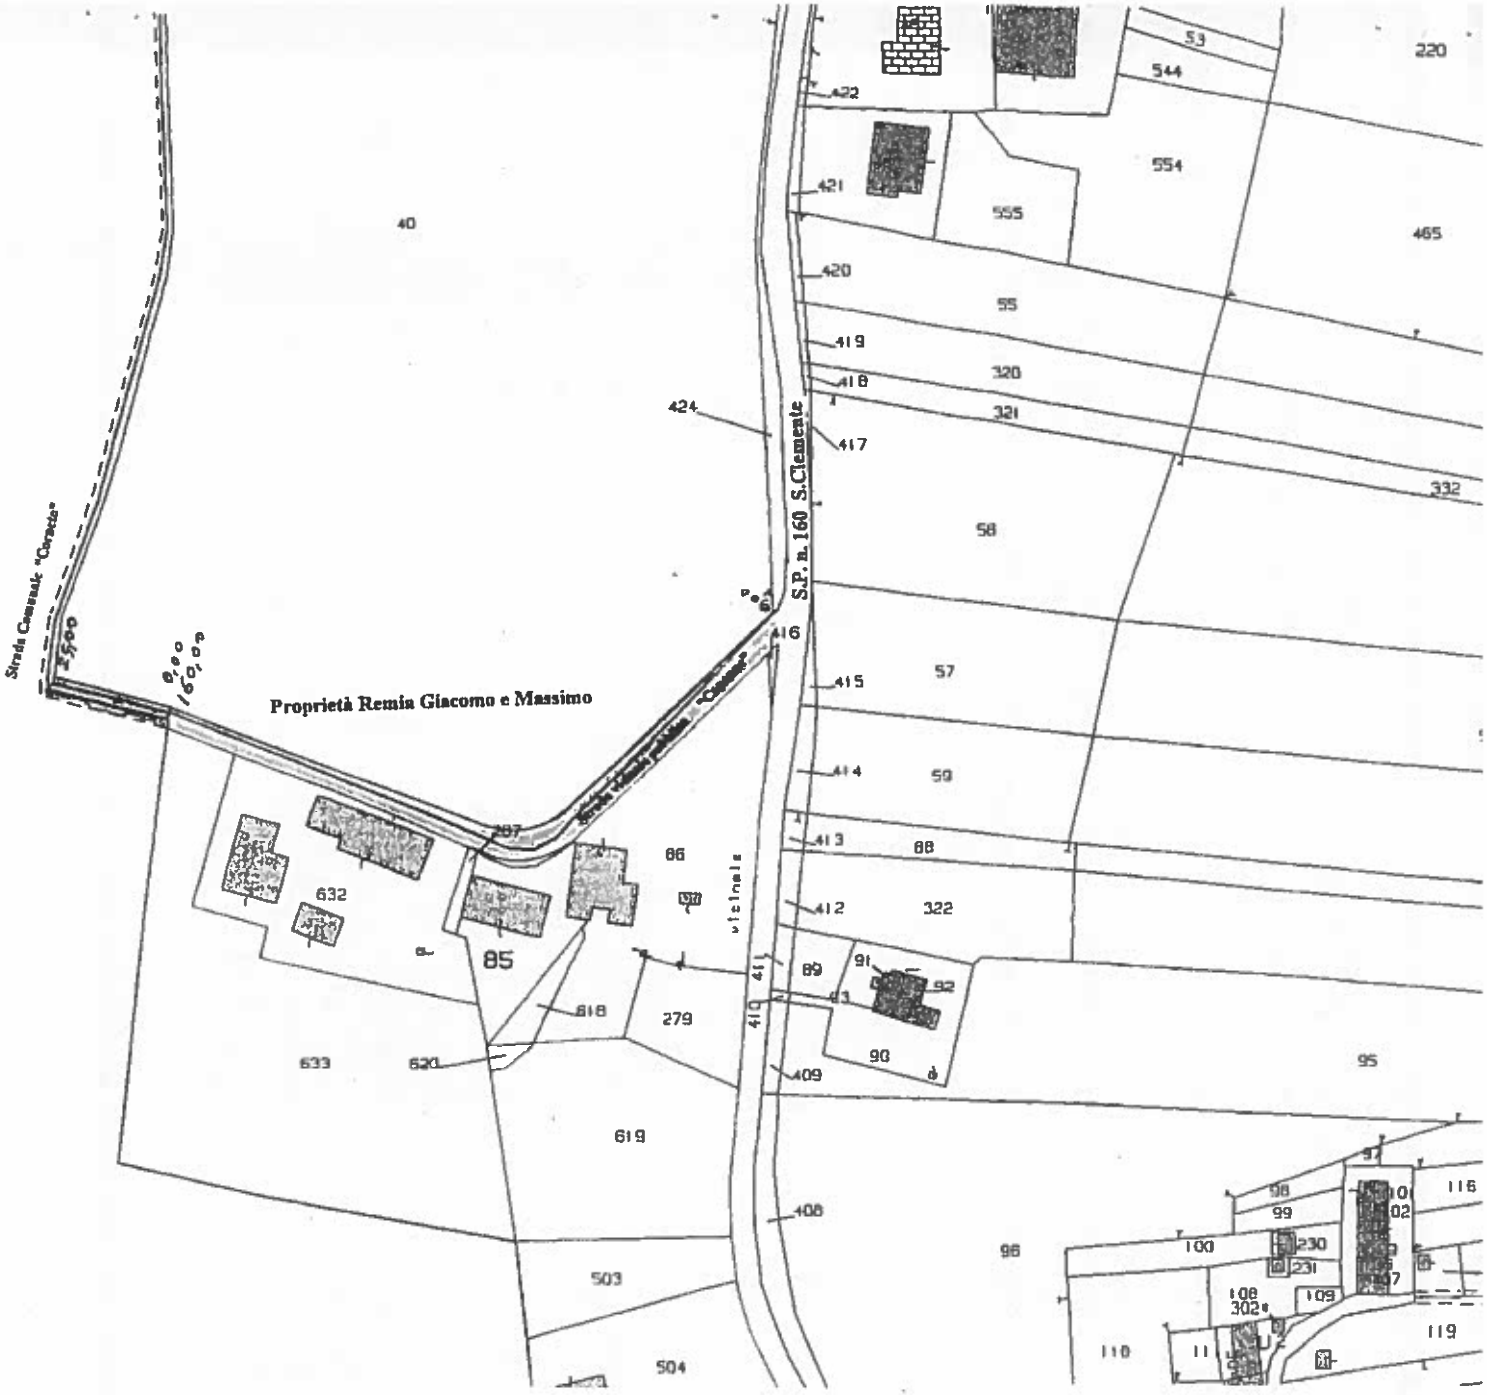
Linea delimitazione ampliamento strade